


MAPA SYTUACYJNO - WYSOKOŚCIOWA

SKALA 1 : 500

z przeskalowania mapy 1:1000

Starostwo Powiatowe
w Olsztynie
Plac Bema 5
10-516 OLSZTYN

LOKALIZACJA "WITACZA"

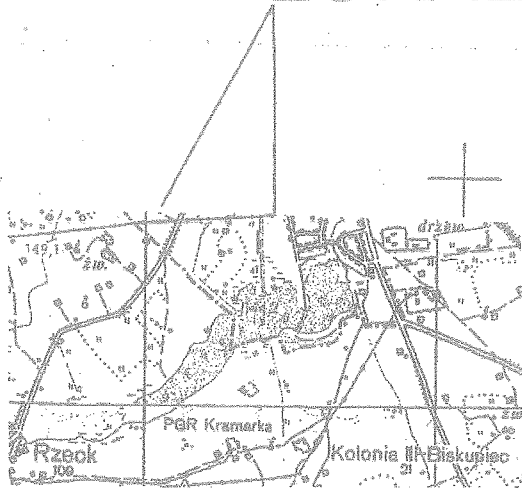

Przedsiębiorstwo Wodociągów i Kanalizacji
Spółka z o.o. w Biskupcu
11-300 Biskupiec, ul. Chłobrego 26

Uzgodnienia nr...

Z dnia...

Obiekt...

miasteczko...

Gmina...

uzupełniono z uwagami bez uwag

MISTRZ SIŁKI
I STACJI WODOCIAŁOWYCH

Wiesław Odzioba

Orientacja
1:50000

Zarys fundamentu

PROJEKTOWANY "WITACZ"

Obiekt:	TABLICA INFORMACYJNA "WITACZ"			
Adres:	B-c Kol.II dz. nr 416 przy "16"			
Inwest.:	Gmina Biskupiec 11-300 Biskupiec ul.Niepodległości2			
Przedm. rys.:	LOKALIZACJA WITACZA			Nr rys. A-1
Branża:	Projektor:	mgr inż. Andrzej KRAJEWSKI	upr.bud. 213/87/OL	Podpis
Data:	Opracował:	mgr inż. Andrzej Krajewski	upr.bud. 213/87/OL	Podpis
Skala:	Sprawdził:			Podpis
1:500				

REPRODUKCYJA WZBRONIONA

Starostwo Powiatowe
Wydział Geodezji i Gospodarki Nieruchomościami
Zamiejscowe Stanowisko Pracy w Biskupcu
W obszarze oznaczonym linią złotą dokonano aktualizacji treści mapy zasadniczej.
Dokumenty z pomiaru uzupełniające przyjęto do zasobu powiatowego w dniu 28 PAŹ. 2010
i zaewidencjonowano pod nr OL-294/10
Niniejsza mapa może służyć do celów projektowych.
Projektowane obiekty budowlane wymagające pozwolenia na budowę podlegają wytyczeniu i inwentaryzacji powykonawczej przez jednostki uprawnione do wykonywania prac geodezyjnych.
B-c 28 PAŹ. 2010
miejscowość i data podpis

KERG 0801-20/2010
Woj.: warmińsko-mazurskie
Powiat: olsztyński
Gmina: Biskupiec
Obręb: Biskupiec kol.
Arkusze: 223.143.253

wykonął:
Warmińskie Przedsiębiorstwo Geodezyjne i Geoinformatyki w Biskupcu

GEODETA UPRAWNIENY
mgr inż. Andrzej Krajewski
ul. B. G. G. 11-300 Biskupiec, ul. Bukowa 12
tel. 0-88-441-49, 0-88-581-508
NIP 789-129-02-53

Nie wykazuje się istnienia w terenie innych nie wykazanych na niniejszej mapie urządzeń podziemnych, które nie były zgłoszone do inwentaryzacji lub o których brak jest informacji w dostępnych branżowych

Starszy Inspektor
Zdzisław Sadowski
Powiatowy Ośrodek Dokumentacji
Geodezyjnej i Kartograficznej



ENERGA-OPERATOR SA
Oddział w Olsztynie
Rejon Dystrybucji w Szczytnie
ul. Polna 28
12-100 Szczytno
NIP 583-000-11-90

(3)

lokalnej sekcji
informacji o urządzeniu
się (bez uwagi)

19.11.2020 Kierownik Działu Eksploatacji
Waldemar Matysiak

MAPA SYTUACYJNO - WYSOKOŚCIOWA

SKALA 1 : 500

Starostwo Powiatowe
w Olsztynie
Plac Belma 5
10-516 OLSZTYN

Dla obszaru objętego aktualizacją w ramach pracy geodezyjnej zarejestrowanej pod nr KERG *Nb.01-21/10* (nie została, została)* złożona do kontroli i uwierzytelnienia postać numeryczna mapy do celów projektowych, (niezgodna, zgodna)* ze standardem numerycznej mapy zasadniczej, obowiązującym dla powiatu olsztyńskiego.

Data *07 PAZ 2010* Podpis *[signature]*

* -niewłaściwie skreślić

z przekształcania mapy 1:1000


Starostwo Powiatowe w Olsztynie
Wydział Geodezji i Gospodarki Nieruchomościami
Zamiejscowe Stanowisko Pracy w Biskupcu

W obszarze oznaczonym linią *złota* potwierdzono w terenie aktualność treści mapy zasadniczej. Dokumenty potwierdzające aktualność mapy przysłał do urzędu w dniu *07 PAZ 2010*

i zaawidondowano pod nr *Kerg.06.01-21/10*


Niniejsza mapa może służyć do celów projektowych. Projektowane obiekty budowlane wymagające pozwolenia na budowę podlegają wytyczeniu i inwentaryzacji prowadzonej przez jednostki uprawnione do wykonywania prac geodezyjnych

B-c miejscowość i data *07 PAZ 2010*

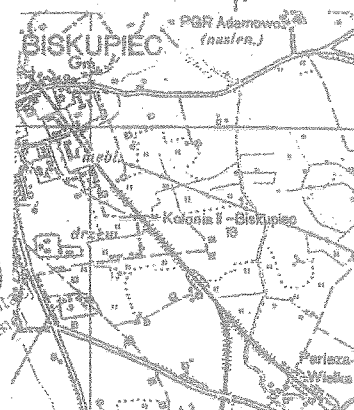

LOKALIZACJA "WITACZA"

ORIENTACJA
Skala 1 : 50000

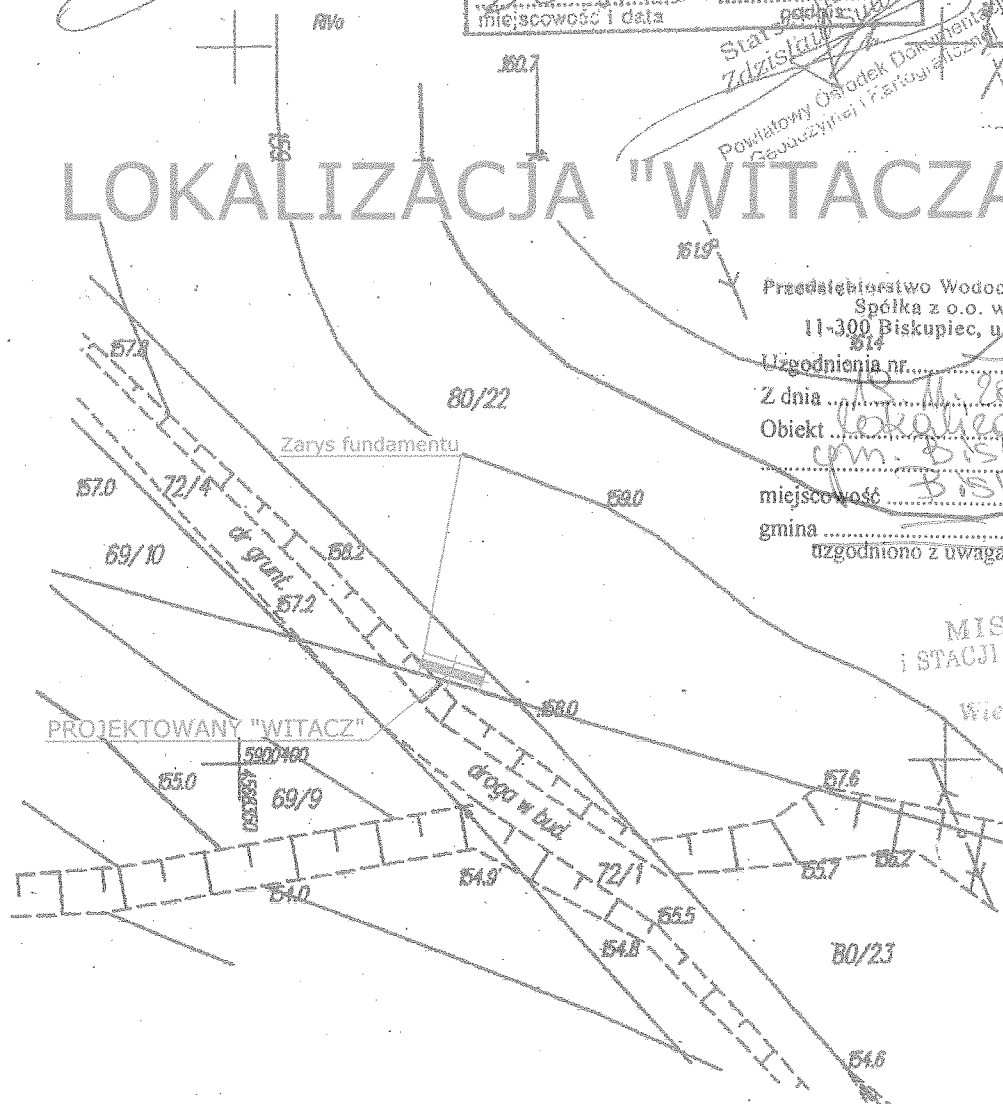



ENERGA-OPERATOR SA
Oddział w Olsztynie
Rejon Dystrybucji w Szczytnie
ul. Polna 28
12-100 Szczytno
NIP 583-000-11-90

(3)


15.11.2020

Kierownik Działu Eksploatacji

Waldemar Matysiak